


PIANTA 1:25



PROSPETTI 1:50

LEGENDA

- 1 - griglie ripresa aria (competenza Comesa solo forometria)
- 2 - prese gas anestesista (competenza Comesa solo forometria-fornitura gas medicali)
- 3 - quadro prese elettriche anestesista (competenza Comesa solo forometria-fornitura impianti elettrici)
- 4 - subnodo prese elettriche anestesista
- 5 - orologio
- 6 - negatoscopio
- 7 - prese gas chirurgo (competenza Comesa solo forometria-fornitura gas medicali)
- 8 - quadro prese elettriche chirurgo (competenza Comesa solo forometria-fornitura impianti elettrici)
- 9 - subnodo prese elettriche chirurgo
- 10-comando apertura porta scorrevole
- 11-pannello comandi (competenza Comesa solo forometria-fornitura impianti elettrici)
- 12-catguttiera
- 13-presa CEE 16A (competenza Comesa solo forometria)
- 14-predisposizione per workstation (fornitura e forometrie a carico A.O.)
- 15-predisposizione per monitor LCD (fornitura e forometrie a carico A.O.)
- 16-diffusore sonoro (competenza Comesa solo forometria)
- 17-rivelatore di fumo (competenza Comesa solo forometria)
- 18-telecamera ambientale (competenza Comesa solo forometria)

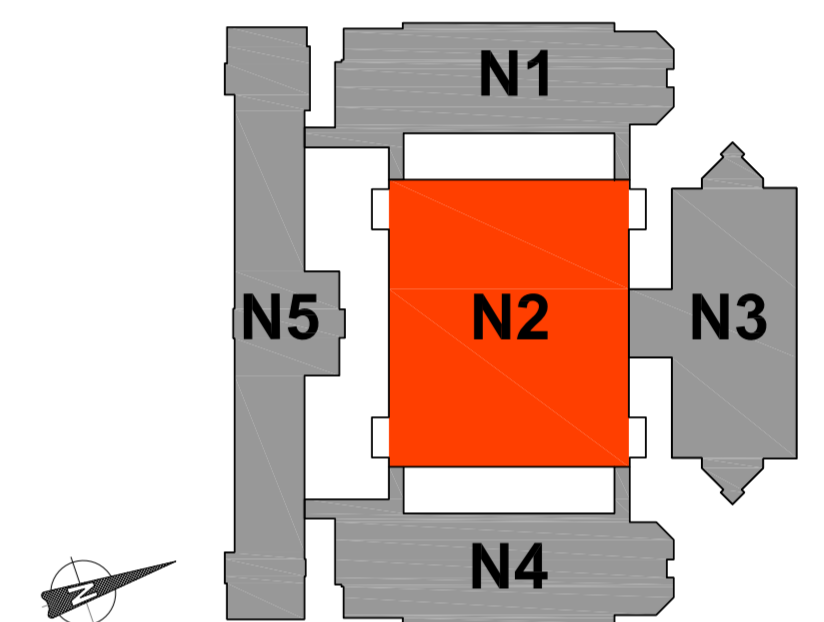

Regione Lombardia
 INTERVENTI DI RIQUALIFICAZIONE DELL'OSPEDALE NIGUARDA CA' GRANDA

CONCEDENTE Azienda Ospedaliera
Ospedale Niguarda Ca' Granda

P.zza Ospedale Maggiore, 3
 20162 Milano

CONCESSIONARIO
Progeni s.p.a. PROGENI Società per Azioni
 Via Anton Cechov, 50 - 20151 Milano

ATTIVITA' DI PROGETTAZIONE + COSTRUZIONE, FORNITURA + MESSA IN OPERA DI ARREDI e ATTREZZATURE

Associazione Temporanea di Imprese tra:

MANDATARIA: **cmb** Cooperativa Muratori e Braccianti di Carpi Soc.a.R.L.
 Via A. Cechov, 50 - 20151 Milano

MANDANTI: **CEIF** Società Cooperativa Via L. Galvani, 18 - 47100 Forlì
GEIMO Gemmo S.p.a. Via dell'Industria, 2 - Arcugnano Vicenza
Niguarda Lavori s.c.a.r.l.

nico Società Consortile a r.l. Piazza OSPEDALE MAGGIORE, 3 20162 - MILANO
 COMPAGNIA MEDICO SANITARIA S.p.A. Ufficio: Via L. Eschbacher, 20090 Arzago - MI Telefono: 02 43700328 Fax: 02 43700329 E-mail: info@comesa.com

COMESA Since 1954

Rev	Data	Aggiornamenti	Compilato	Verificato	Approvato
09					
08					
07					
06					
05					
04					
03					
02					
01					
00	06-12-2013	AS BUILT			

BLOCCO NORD
 AS BUILT - FASE 2

TITOLO
 SETTORE N2 - PIANO SECONDO
 SALA OPERATORIA 3 - PIANTE E PROSPETTI

File ASLENA0D603_00.dwg XRef N. Tot. Pag. Scala
 1:25/50

Codice elaborato

AS L BN A0 D 603

Fase Livello Unità Funz. Categoria Tipologia Numero