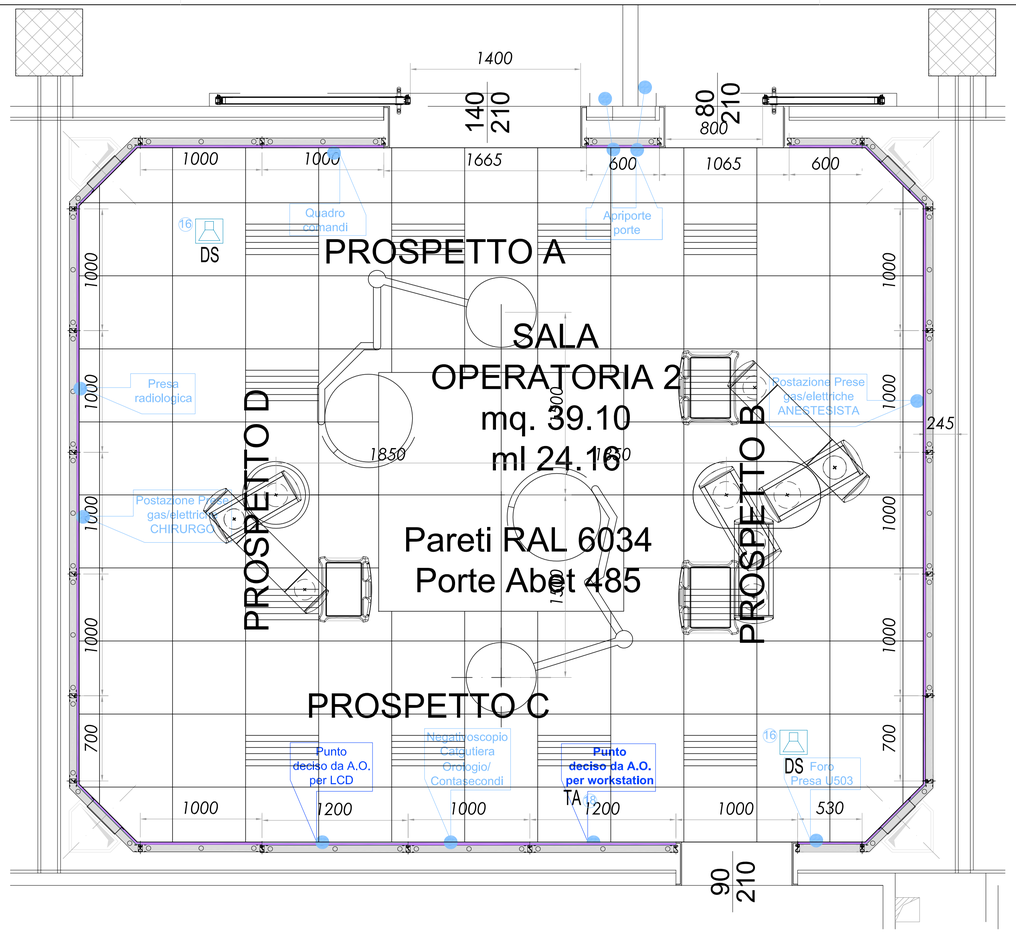

PIANTA 1:25

PROSPETTI 1:50

LEGENDA

1 - griglie ripresa aria (competenza Comesa solo forometria)
2 - prese gas anestesista (competenza Comesa solo forometria-fornitura gas medicali)
3 - quadro prese elettriche anestesista (competenza Comesa solo forometria-fornitura impianti elettrici)
4 - subnodo prese elettriche anestesista
5 - orologio
6 - negativoscopio
7 - prese gas chirurgo (competenza Comesa solo forometria-fornitura gas medicali)
8 - quadro prese elettriche chirurgo (competenza Comesa solo forometria-fornitura impianti elettrici)
9 - subnodo prese elettriche chirurgo
10-comando apertura porta scorrevole
11-pannello comandi (competenza Comesa solo forometria-fornitura impianti elettrici)
12-catgutiera
13-presa CEE 16A (competenza Comesa solo forometria)
14-predisposizione per workstation (fornitura e forometrie a carico A.O.)
15-predisposizione per monitor LCD (fornitura e forometrie a carico A.O.)
16-diffusore sonoro (competenza Comesa solo forometria)
17-rivelatore di fumo (competenza Comesa solo forometria)
18-telecamera ambientale (competenza Comesa solo forometria)

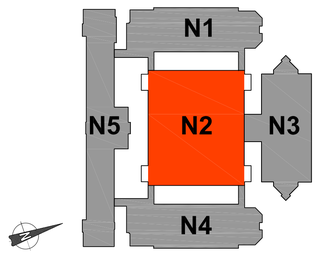

SPAZIO RISERVATO AI TIMBRI AUTORIZZATIVI

RegioneLombardia

INTERVENTI DI RIQUALIFICAZIONE
DELL'OSPEDALE NIGUARDA CA' GRANDA

CONCEDENTE
Azienda Ospedaliera
Ospedale Niguarda Ca' Granda
P.zza Ospedale Maggiore, 3
20162 Milano

CONCESSIONARIO
Progeni spa
SPECIAL PURPOSE VEHICLE
PROGENI Società per Azioni
Via Anton Cechov, 50 - 20151 Milano

ATTIVITA' DI PROGETTAZIONE e COSTRUZIONE, FORNITURA e MESSA IN OPERA DI ARREDI E ATTREZZATURE

Associazione Temporanea di Imprese tra:

MANDATARIA:
Cooperativa Muratori e Braccianti di Carpi Soc.a.R.L.
Via A. Cechov, 50 - 20151 Milano

MANDANTI:
CEIF Società Cooperativa
Via L. Galvani, 18 - 47100 Forlì
Gemmo S.p.a.
Via dell'Industria, 2 - Arcugnano
Vicenza
Niguarda Lavori s.c.a.r.l.

Nico Società Consortile a r.l.
Piazza OSPEDALE MAGGIORE, 3
20162 - MILANO

COMPAGNIA MEDICO SANITARIA S.p.A.
Uffici: Via T.A.Edison,6 20090 Assago – MI
Telefono 02 45706328 Fax 02 45706329
E-mail info@comesa.com
COMESA® Since 1954

Rev	Data	Aggiornamenti	Compilato	Verificato	Approvato
09					
08					
07					
06					
05					
04					
03					
02					
01					
00	06-12-2013	AS BUILT			

BLOCCO NORD
AS BUILT - FASE 2

Titolo
SETTORE N2 - PIANO SECONDO
SALA OPERATORIA 2 - PIANTA E PROSPETTI

File	XRef	N. Tot. Pag.	Scala
ASLBNA0D602_00.dwg			1:25/50

Codice elaborato

AS	L	BN	A0	D	602
Fase	Livello	Unità Funz.	Categoria	Tipologia	Numero